

.....
Pieczęć jednostki

ZAPROSZENIE DO ZŁOŻENIA OFERTY

dla zamówienia o wartości nieprzekraczającej kwoty 30.000 euro
na podstawie art.4 pkt 8 ustawy z dnia 29 stycznia 2004r. ustawy Prawo zamówień
publicznych

I. Nazwa i adres Zamawiającego:

Gmina Przasnysz, ul. Św. Stanisława Kostki 5, 06-300 Przasnysz

II. Opis przedmiotu zamówienia:

Budowa chodnika przy drodze gminnej w m. Leszno.

1. Termin wykonania zamówienia: **30.09.2017r.**

1. Okres gwarancji: **36 miesięcy**

3. Warunki płatności: **30 dni od otrzymania prawidłowo wystawionej i złożonej faktury w siedzibie Zamawiającego.**

III. Forma złożenia oferty.

Ofertę na Formularzu należy złożyć w terminie do dnia **04.08.2017r.** do godz. **16.00** z dopiskiem **"Oferta na Budowę chodnika przy drodze gminnej w m. Leszno – nie otwierać do dnia 04.08.2017r. do godz. 16.00"**

w formie:

- pisemnej (osobiście, listownie) na adres:

Gmina Przasnysz, ul. Św. Stanisława Kostki 5, 06-300 Przasnysz;

Załączniki do niniejszego zaproszenia:

Kosztyorys ofertowy, Przedmiar robót, Projekt budowlany

Wszelkie pytania w tej sprawie proszę kierować do Pana Radosława Szydlika pod tel. (29) 752 27 09 w. 41.

WÓJT

18.07.2017r.

mgr inż. Grażyna Wróblewska
data podpis Kierownika Zamawiającego

Pieczęć wykonawcy

FORMULARZ OFERTY

dla zamówienia o wartości nieprzekraczającej równowartości kwoty 30.000 euro
na podstawie art.4 pkt 8 ustawy z dnia 29 stycznia 2004r. ustawy Prawo zamówień
publicznych

1. Zamawiający:

Gmina Przasnysz, ul. Św. Stanisława Kostki 5, 06-300 Przasnysz

Przedmiot zamówienia:

Budowa chodnika przy drodze gminnej w m. Leszno.

2. Termin wykonania zamówienia: do 30.09.2017r.

3. Okres gwarancji: 36 miesięcy

**4. Warunki płatności: 30 dni od otrzymania prawidłowo wystawionej i złożonej faktury
w siedzibie Zamawiającego.**

5. Wykonawca:

L.p.	Nazwa(y) Wykonawcy(ów)	Adres(y) Wykonawcy(ów)

6. CENA OFERTY

Oferuję wykonanie zamówienia za cenę:

Wartość bez podatku Vat PLN
(słownie: PLN
Vat % tj. PLN *naliczony zgodnie z ustawą z dnia 11 marca
2004r. o podatku od towarów i usług (tj. Dz. U. z 2016 r., poz. 710 ze zm.)*
Wartość z podatkiem VAT zł.
(słownie: PLN)

- 1) Oświadczam, że zapoznałem/am się z opisem przedmiotu zamówienia i nie wnoszę do niego zastrzeżeń.
- 2) Załącznikami do niniejszego formularza oferty stanowiącymi integralną część oferty są:
 1. Kosztorys ofertowy(wypełniony przez Wykonawcę)

.....dnia

.....
podpis osoby uprawnionej do reprezentowania Wykonawcy

KOSZTORYS OFERTOWY

budowa chodnika w pasie drogi gminnej w m. Leszno str. lewa

Lp.	Nr SST	Opis robót	Jed. miary	Ilość	Cena jednostkowa w zł	Wartość netto w zł
		ROBOTY PRZYGOTOWAWCZE				
1.	D-01.01.01	Roboty pomiarowe przy liniowych robotach drogowych wraz inwentaryzacją powykonawczą	km	0,08		
2.	D-01.02.02	Mechaniczne cięcie szczelin w nawierzchni z mas bitumicznych gr. 6 cm	mb	80		
		ROBOTY ZIEMNE				
3.	D-01.02.02	Usunięcie warstwy humusu o gr. do 10 cm (pod nawierzchnię chodnika i zjazdów)	m2	176,5		
4.	D-02.01.01	Roboty ziemne wykonane koparkami posiębiernymi w gruncie oblepającym kat. III z transportem urobku samochodami samowyladowczymi na odl. 300 mb i wbudowanie w nasyp - pod wjazdy do posesji	m3	9,3		
		PODBUDOWA				
5.	D-04.01.01	Mechaniczne profilowanie i zagęszczenie podłoża pod warstwy konstrukcyjne nawierzchni w gruncie kat. I-IV pod chodnik i pod zjazdy	m2	176,5		
6.	D-04.05.01	Podbudowa pod nawierzchnię chodnika z kruszywa naturalnego stabilizowanego mechanicznie, warstw gr.10 cm	m2	130		
7.	D-04.04.02	Podbudowa z kruszywa łamanego (mieszanka optymalna 0/31,5) na wjazdach - gr. po zagęszczeniu 20 cm	m2	46,5		
		CIĄG PIESZY				
8.	D-08.01.01	Krawężniki wystające o wymiarach 15x20 cm z wykonaniem ław betonowych na podsypce na podsypce cementowo piaskowej	mb	95		
9.	D-08.03.01	Obrzeża betonowe o wym. 20x8 na podsypce cementowo piaskowej	mb	73		
10.	D-05.03.23	Chodnik z kostki brukowej betonowej o gr. 6 cm na podsypce cementowo piaskowej	m2	130		
11.	D-05.03.23	Wjazdy do posesji z kostki brukowej betonowej o gr. 8 cm na posypce cementowo piaskowej gr. 5 cm	m2	46,5		
12.	D-04.04.01	Uzupełnienie betonem C12/15 między chodnikiem a nawierzchnią gr. 10 cm	m3	0,8		

Wartość netto

Podatek VAT 23 %

Wartość brutto

PRZEDMIAR ROBÓT

budowa chodnika w pasie drogi gminnej w m. Leszno str. lewa

o długości 80 mb

Lp.	Nr SST	Opis robót	Jed. miary	Ilość
		ROBOTY PRZYGOTOWAWCZE		
1.	D-01.01.01	Roboty pomiarowe przy liniowych robotach drogowych wraz inwentaryzacją powykonawczą	km	0,08
2.	D-01.02.04	Mechaniczne cięcie szczelin w nawierzchni z mas asfaltowych gr. 6 cm	mb	80
		ROBOTY ZIEMNE		
3.	D-01.02.02	Usunięcie warstwy humusu o gr. do 10 cm (pod nawierzchnię chodnika i zjazdów)	m2	176,5
4.	D-02.01.01	Roboty ziemne wykonane koparkami posiębiernymi w gruncie oblepiającym kat. III z transportem urobku samochodami samowyladowczymi na odl.300 mb i wbudowanie w nasyp - pod wjazdu do posesji	m3	9,3
		PODBUDOWA		
5.	D-04.01.01	Mechaniczne profilowanie i zagęszczenie podłoża pod warstwy konstrukcyjne nawierzchni w gruncie kat. I-IV pod chodnik	m2	176,5
6.	D-04.05.01	Podbudowa pod nawierzchnię chodnika z kruszywa naturalnego stabilizowanego mechanicznie, warstw gr.10 cm	m2	130
7.	D-04.04.02	Podbudowa z kruszywa łamenego (mieszanka optymalna 0/31,5) warstwa górna gr. po zagęszczeniu 20 cm	m2	46,5
		CIĄG PIESZY		
8.	D-08.01.01	Krawężniki wystające o wymiarach 15x20 cm z wykonaniem ław betonowych na podsypce na podsypce cementowo piaskowej	mb	95
9.	D-08.03.01	Obrzeża betonowe o wym. 20x8 na podsypce cementowo piaskowej	mb	73
10.	D-05.03.23	Chodnik z kostki brukowej betonowej o gr. 6 cm na podsypce cementowo piaskowej	m2	130
11.	D-05.03.23	Wjazdy do bram z kostki brukowej betonowej o gr. 8 cm na posypce cementowo piaskowej gr. 5 cm	m2	46,5
12.	D-04.04.01	Uzupełnienie betonem C12/15 między chodnikiem a nawierzchnia	m3	0,8

OPIS TECHNICZNY

Planowanych robót budowlanych na drodze gminnej.

Budowa chodnika w m. Leszno w pasie drogi gminnej długości 630 mb. *(80 mb w tym zadaniu zgodnie z załącznikiem graficznym planu sytuacyjnego)*
Stan istniejący

Odcinek drogi objęty planem robót jest częścią drogi gminnej od granicy z drogą powiatową Przasnysz – Mosaki - Przemiarowo w m. Leszno (od granicy z administracją Zarządcy kolejką wąskotorową) na długości 630 mb. *(80 mb w tym zadaniu zgodnie z załącznikiem graficznym planu sytuacyjnego)*

Zakres planowanych prac:


1. Roboty przygotowawcze i wykończeniowe, polegające na geodezyjnym wyznaczeniu robót w terenie :
 - sprawdzenie wyznaczenia sytuacyjnego i geodezyjnego w terenie,
 - wykonanie geodezyjnej inwentaryzacji wykonanych robót budowlanych,
2. Roboty ziemne – polegające na wykonaniu zdjęcia warstwy humusu z pobocza gruntowego na szerokości planowanego ciągu pieszego oraz zjazdów do posesji, wykonaniu koryta pod wjazd do posesji z odwiezieniem urobku na odległość 300 mb i wbudowanie w nasyp.
3. Wykonanie podbudowy:
 - z kruszywa łamanego 0/31,5 o grubości warstwy 20cm po zagęszczeniu pod nawierzchnię zjazdów do posesji,
 - z kruszywa naturalnego stabilizowanego mechanicznie pod nawierzchnię chodnika grubości 10 cm,
4. Nawierzchnia chodnika wykonana z kostki betonowej „6” koloru ~~czerwonego~~ *szarego* obramowana od strony jezdni krawężnikiem betonowym 15x20x100, ustawionym na ławie betonowej z oporem, od strony płotów obrzeżem betonowym 8x20 obsypanym za obrzeżem na szerokość 30 cm gruntem dowiezionym.
5. Nawierzchnia zjazdów do posesji z betonowej kostki brukowej koloru ~~szarego~~ *czerwonego* grubości „8”, ułożonej na podsypce cementowo-piaskowej 5 cm. od strony bram zabezpieczona krawężnikiem leżącym na ławie betonowej.
6. Oznakowanie pionowe: zainstalowanie pionowych znaków drogowych – typu D-6 na stalowych słupkach o średnicy 70 mm.
Oznakowanie poziome: namalowanie przejścia dla pieszych farbą chlorokauczukową.
7. Odwodnienie zgodnie ze spadkami podłużnymi wzdłuż nawierzchni.


LEGENDA

NAWIERZCHNIA CHODNIKA Z KOSTKI
BRUKOWEJ gr. 6 cm

NAWIERZCHNIA NA WJAZDACH Z KOSTKI
BRUKOWEJ gr. 8 cm


Odcinek chodnika
o dł. 80mb przeznaczony
do budowy w tym Etapie

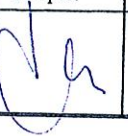Inwestor: WÓJT GMINY PRZASNYSZ		
Nazwa obiektu: DROGA GMINNE		
Temat opracowania: Budowa chodnika w m. Leszno		
Nazwa rysunku: PLAN SYTUACYJNY 1:500		
Imię i nazwisko:	Podpis:	Nr Uprawnień
Autor: Stanisław Dąbrowski		183/93/Os

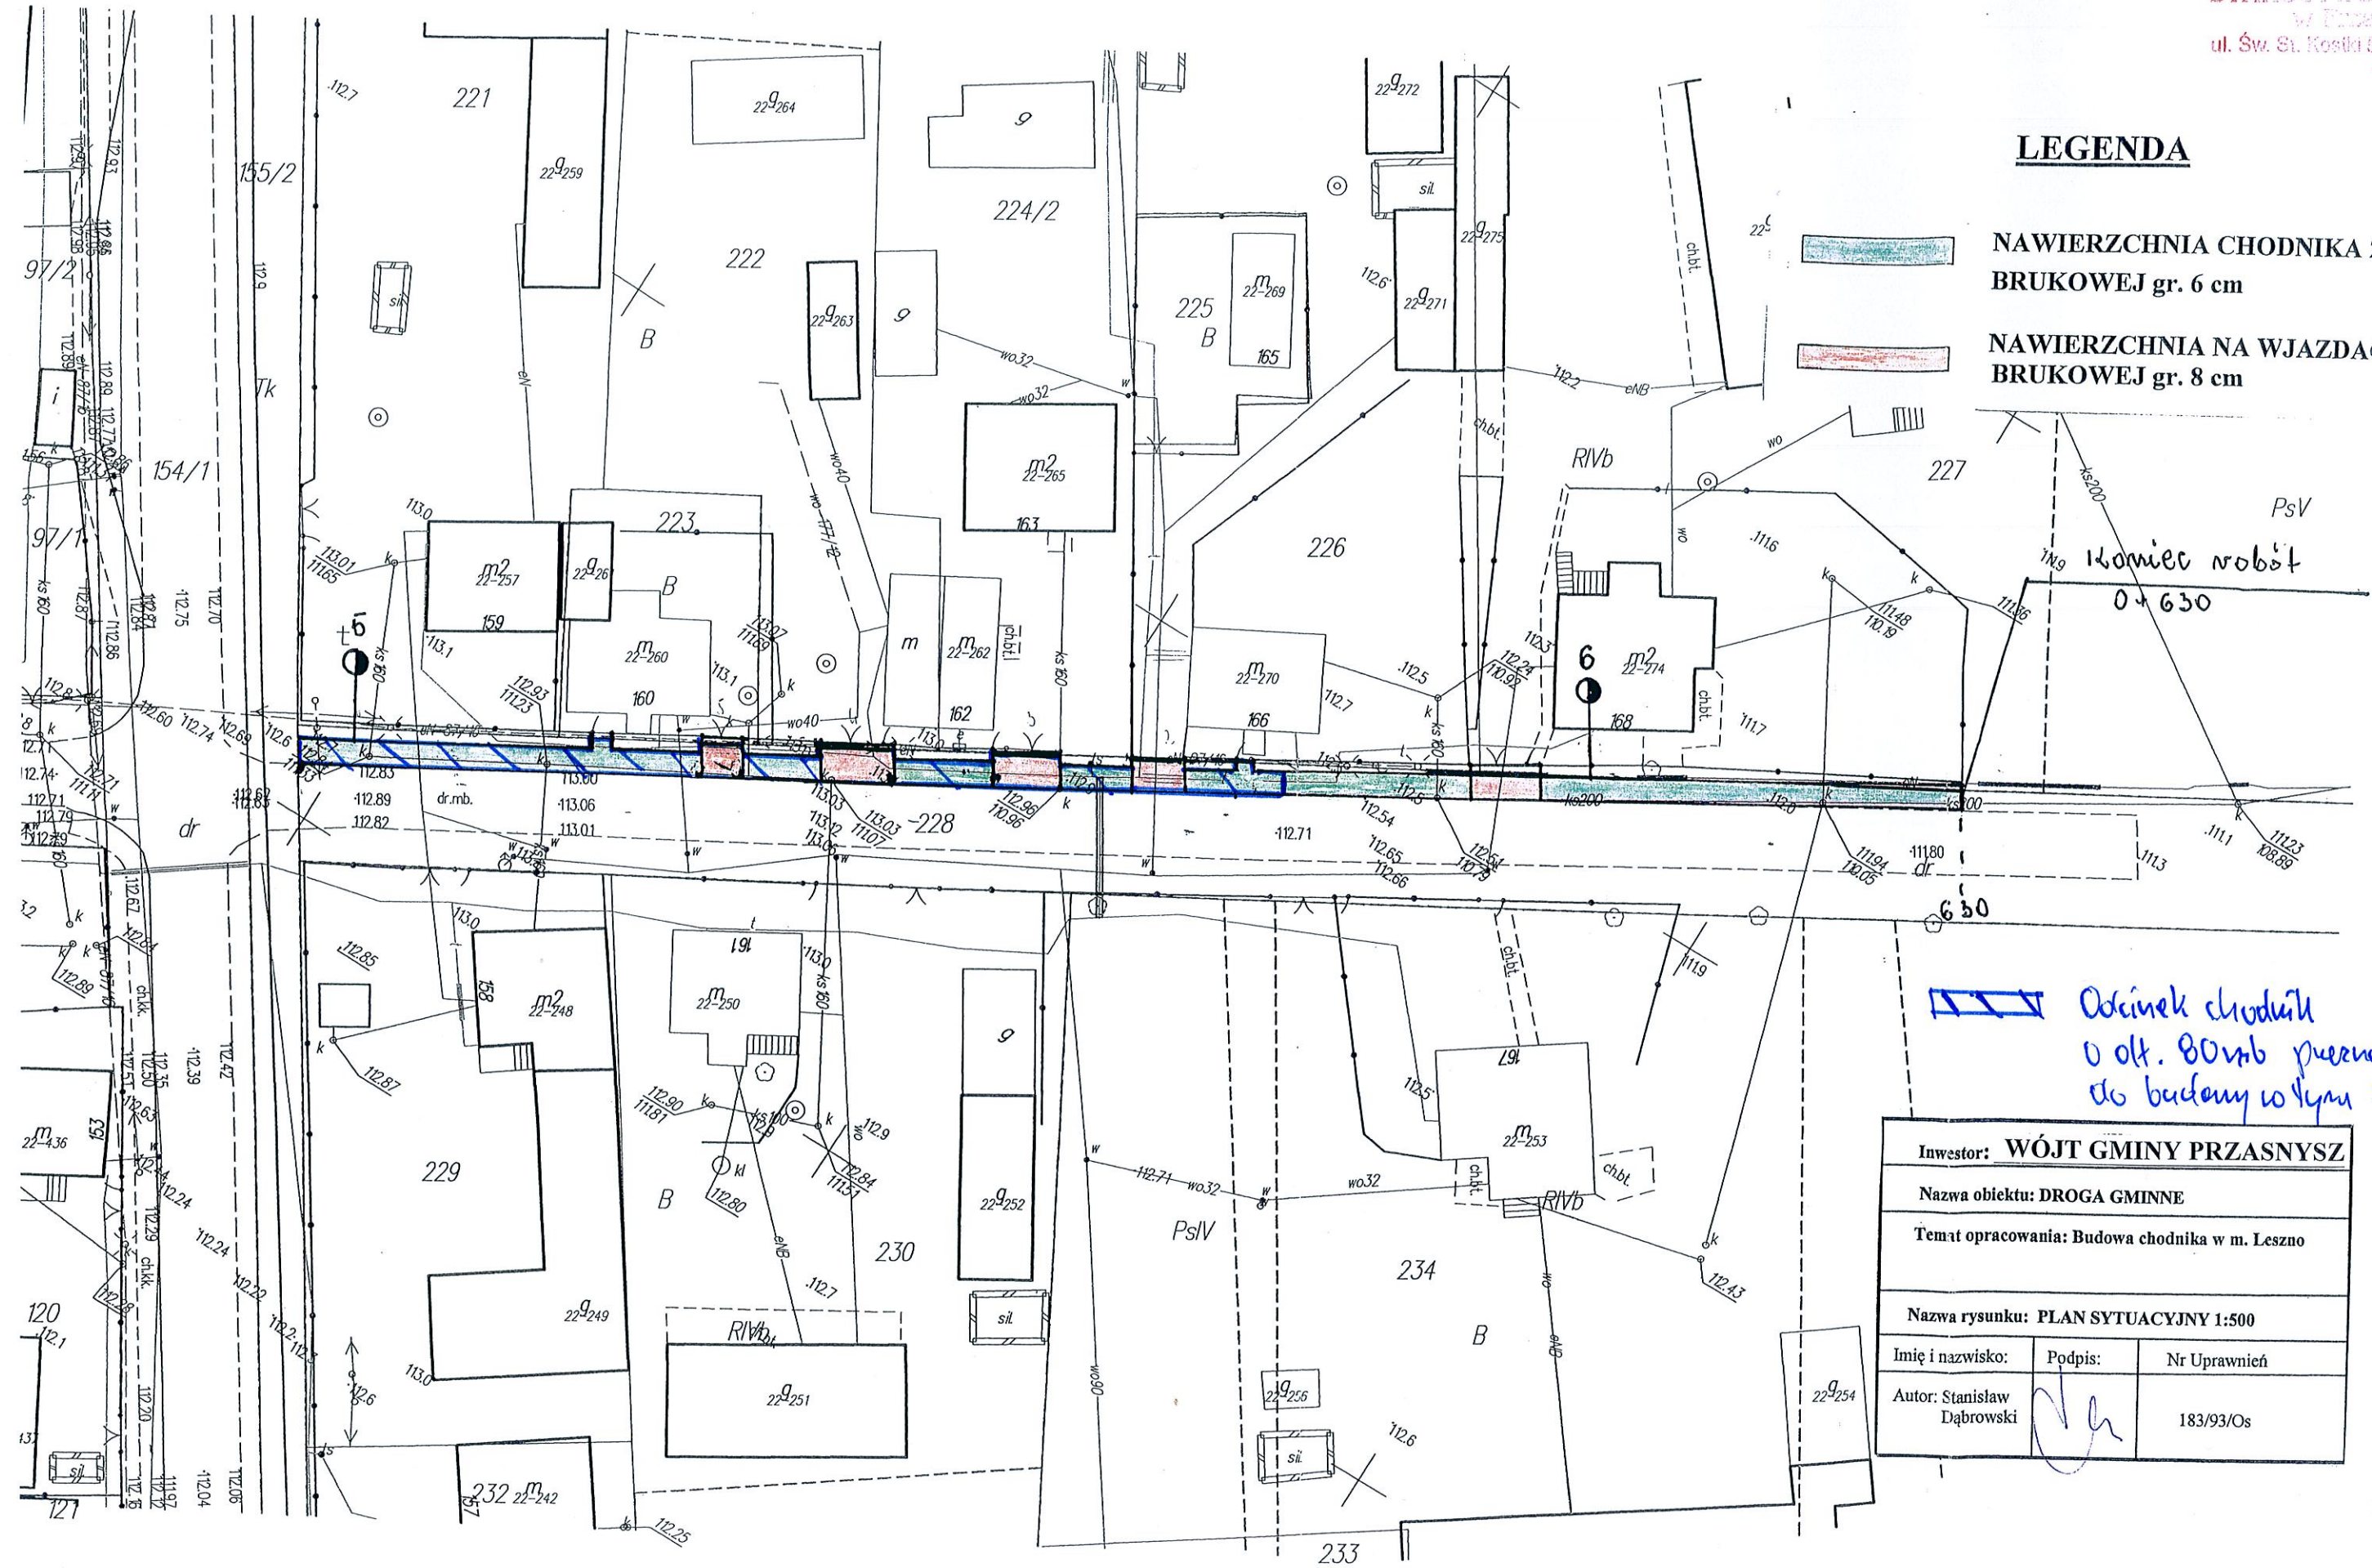

PRZEKRÓJ POPRZECZNY

SKALA 1 : 50

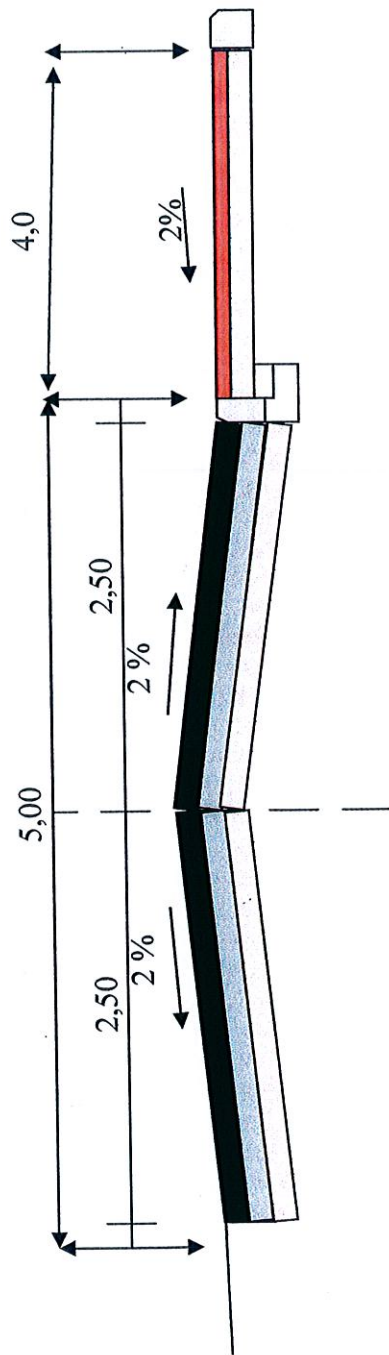

LEGENDA

ISTNIEJĄCA NAWIERZCHNIA



PLANOWANY WJAZD Z KOSTKI BRUKOWEJ GR. 8 cm



PLANOWANA PODBUDOWA POD WJAZD 20 cm




KRAWIEŻNIK BETONOWY 15x20x100



Inwestor: WÓJT GMINY PRZASNYSZ			
Nazwa obiektu: DROGA GMINNA			
Temat opracowania: Budowa chodnika w pasie drogi gminnej			
Nazwa rysunku: PRZEKRÓJ POPRZECZNY			
Imię i nazwisko:	Podpis:	Nr uprawnień	
Autor: S. Dąbrowski		183/93/Os	

PRZEKRÓJ POPRZECZNY

SKALA 1 : 50

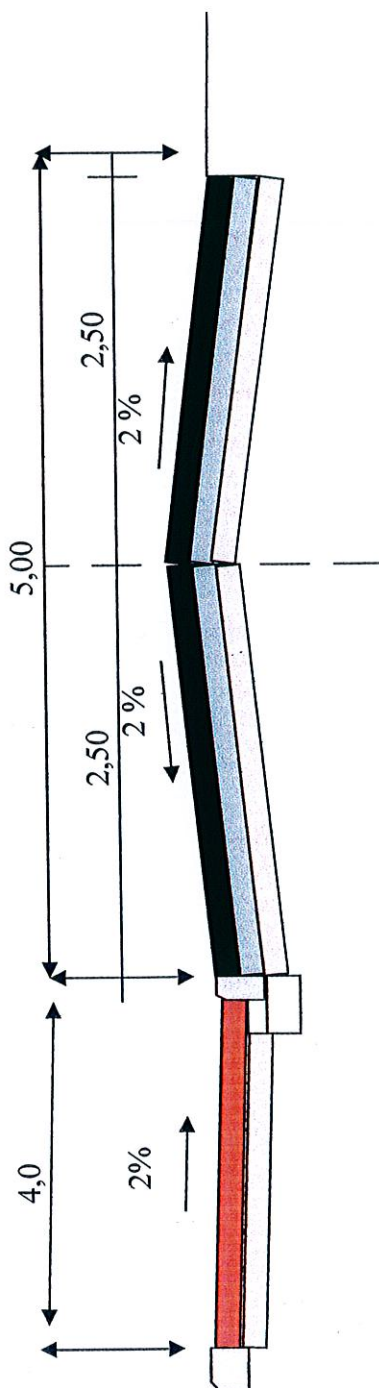

LEGENDA

ISTNIEJĄCA NAWIERZCHNIA



PLANOWANY WJAZD Z KOSTKI BRUKOWEJ GR. 8 cm



PLANOWANA PODBUDOWA POD WJAZD 20 cm




KRAWIEŻNIK BETONOWY 15x20x100



Inwestor: WÓJT GMINY PRZASNYSZ			
Nazwa obiektu: DROGA GMINNA			
Temat opracowania: Budowa chodnika w pasie drogi gminnej			
Nazwa rysunku: PRZEKRÓJ POPRZECZNY			
Imię i nazwisko:	Podpis:	Nr uprawnień	
Autor: S. Dąbrowski		183/93/Os	

PRZEKRÓJ POPRZECZNY

SKALA 1 : 50

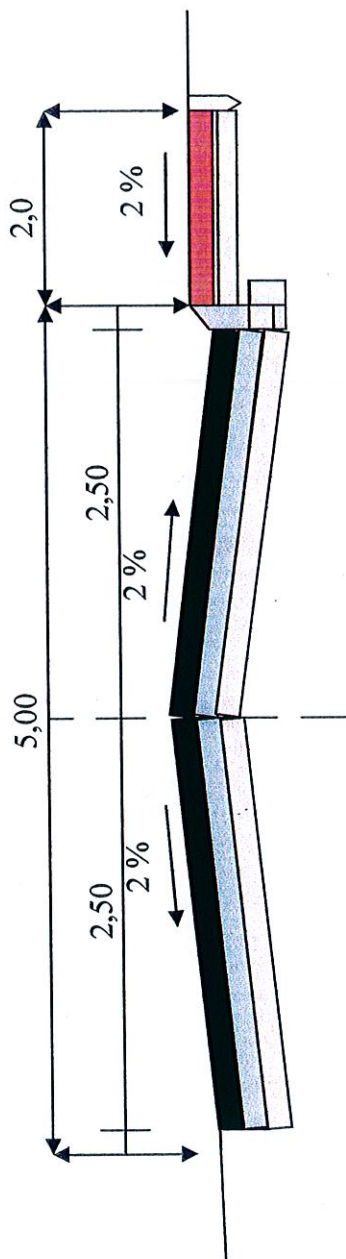

LEGENDA

ISTNIEJĄCA NAWIERZCHNIA

PLANOWANY CHODNIK Z KOSTKI BRUKOWEJ GR. 6 cm

PLANOWANA PODBUDOWA POD CHODNIK 10 cm


KRAWIEŻNIK BETONOWY 15x20x100

OBRZEŻE BETONOWE 8x20x100

Inwestor: WÓJT GMINY PRZASNYSZ			
Nazwa obiektu: DROGA GMINNA			
Temat opracowania: Budowa chodnika w pasie drogi gminnej			
Nazwa rysunku: PRZEKRÓJ POPRZECZNY			
Imię i nazwisko:	Podpis:	Nr uprawnień	
Autor: S. Dąbrowski		183/93/Os	

PRZEKRÓJ POPRZECZNY

SKALA 1 : 50

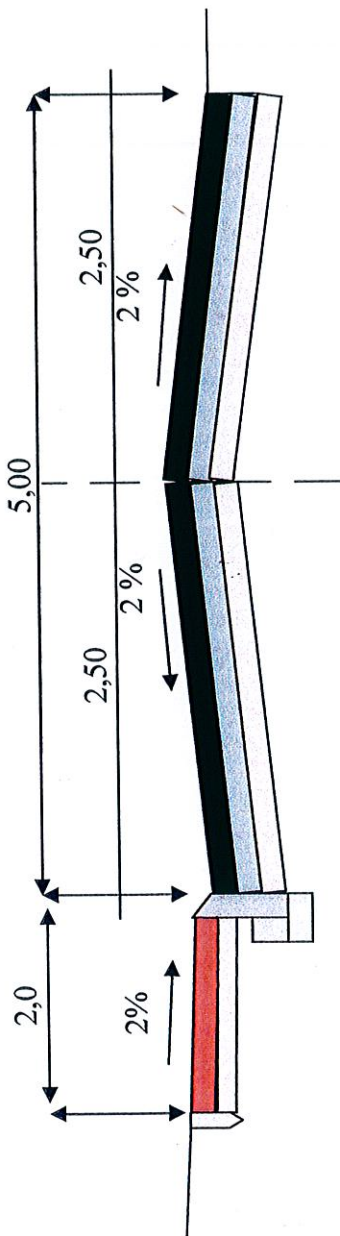

LEGENDA


ISTNIEJĄCA NAWIERZCHNIA



PLANOWANY CHODNIK Z KOSTKI BRUKOWEJ GR. 6 cm



PLANOWANA PODBUDOWA POD CHODNIK 10 cm

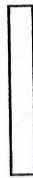

KRAWIEŻNIK BETONOWY 15x20x100



OBRZEŻE BETONOWE 8x20x100



Inwestor: WÓJT GMINY PRZASNYSZ			
Nazwa obiektu: DROGA GMINNA			
Temat opracowania: Budowa chodnika w pasie drogi gminnej			
Nazwa rysunku: PRZEKRÓJ POPRZECZNY			
Imię i nazwisko:	Podpis:	Nr uprawnień	
Autor: S. Dąbrowski		183/93/Os	